


Straßenausbau Steinstraße
Bestandsplan
Lageplan 3/3

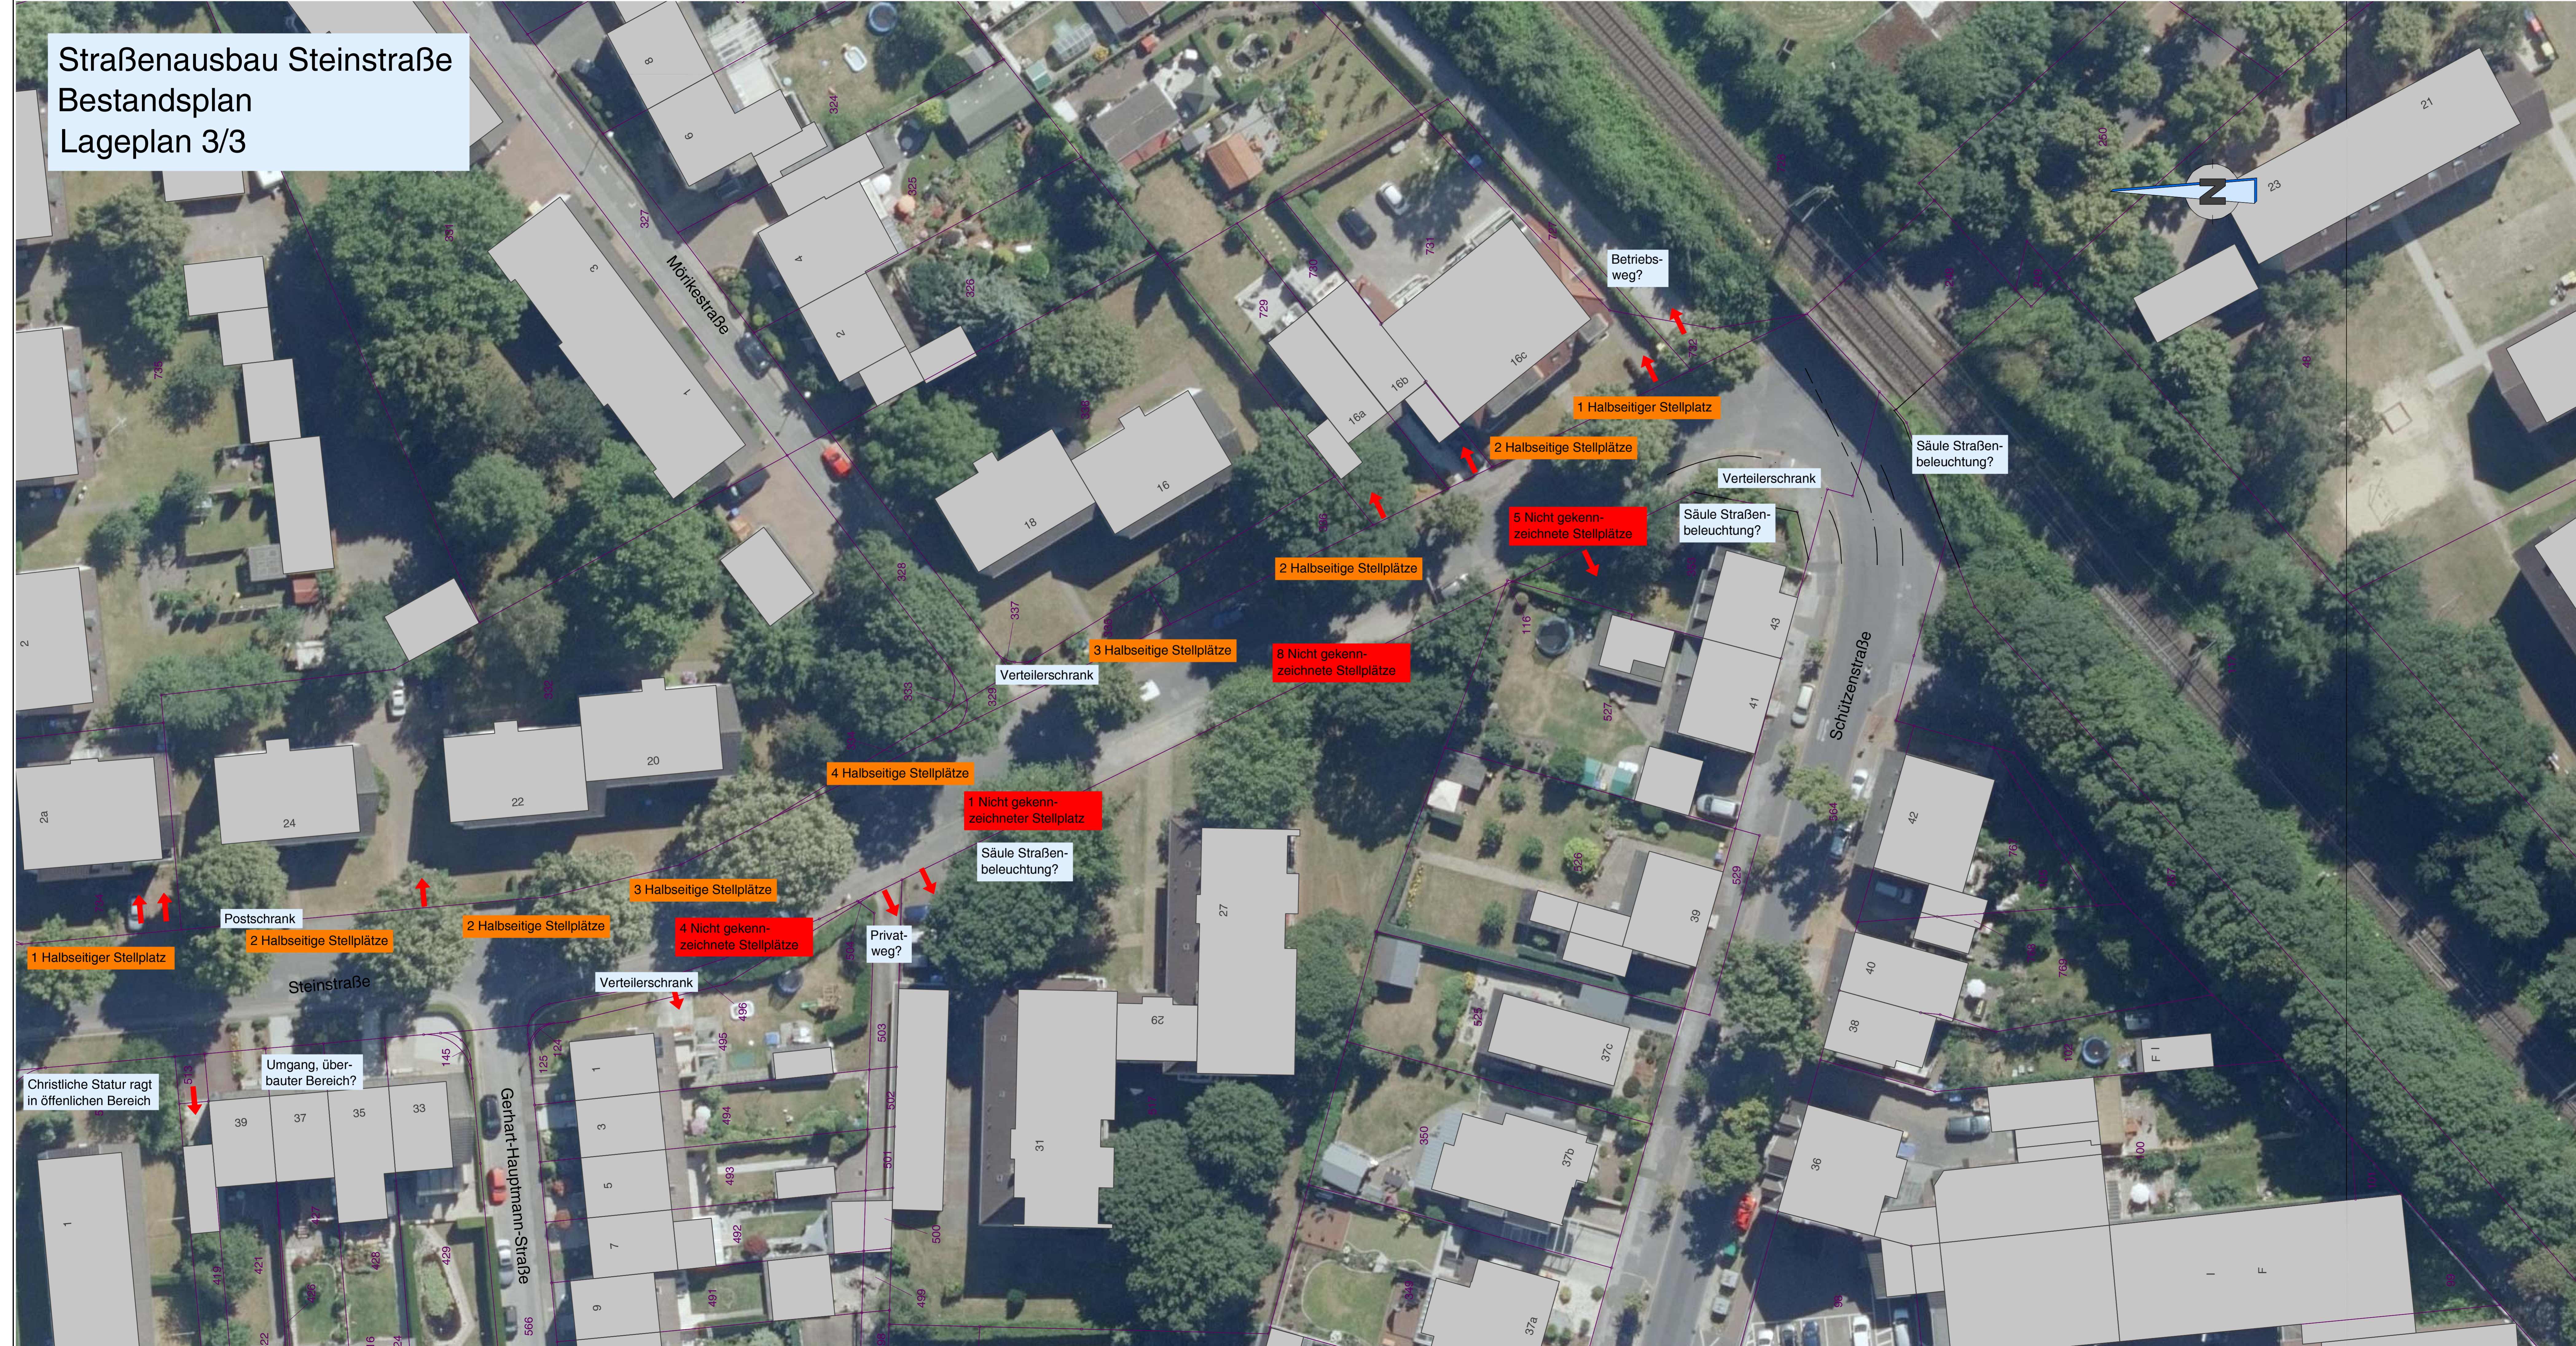

Auftraggeber: **an der Lippe Lünen** Auftragnehmer: **duksa ingenieure**

Willy-Brandt-Platz 1 | T 02309 104-0 | E info@lunen.de Westfälischer Straße 27 | T 02309 903 101-0 | E info@duksa.de
 44582 Lünen | F 02309 104-1480 | I www.lunen.de 59423 Unna | F 02309 903 101-99 | I www.duksa.de

Projekt:
Straßenausbau der Steinstraße in Lünen

Planbezeichnung:
Bestandsplan Lageplan 3

Vorentwurf

| | | | |
|------------|-----------------------------|-------------------------------|-------------|
| Maßstab | 1 : 250 | Entwurfsverfasser | Unna, |
| Datum | 23.07.2020 | | |
| Bearbeiter | A. Blankenburg / S. Vorwick | | |
| Plan-Nr. | 4.3 | Dipl.-Ing. Andrea Blankenburg | |
| Dateiname | 4.3_200723_LP-Bestand.pdf | Duksa Ingenieure | |
| Genehmigt: | | Genehmigt: | |